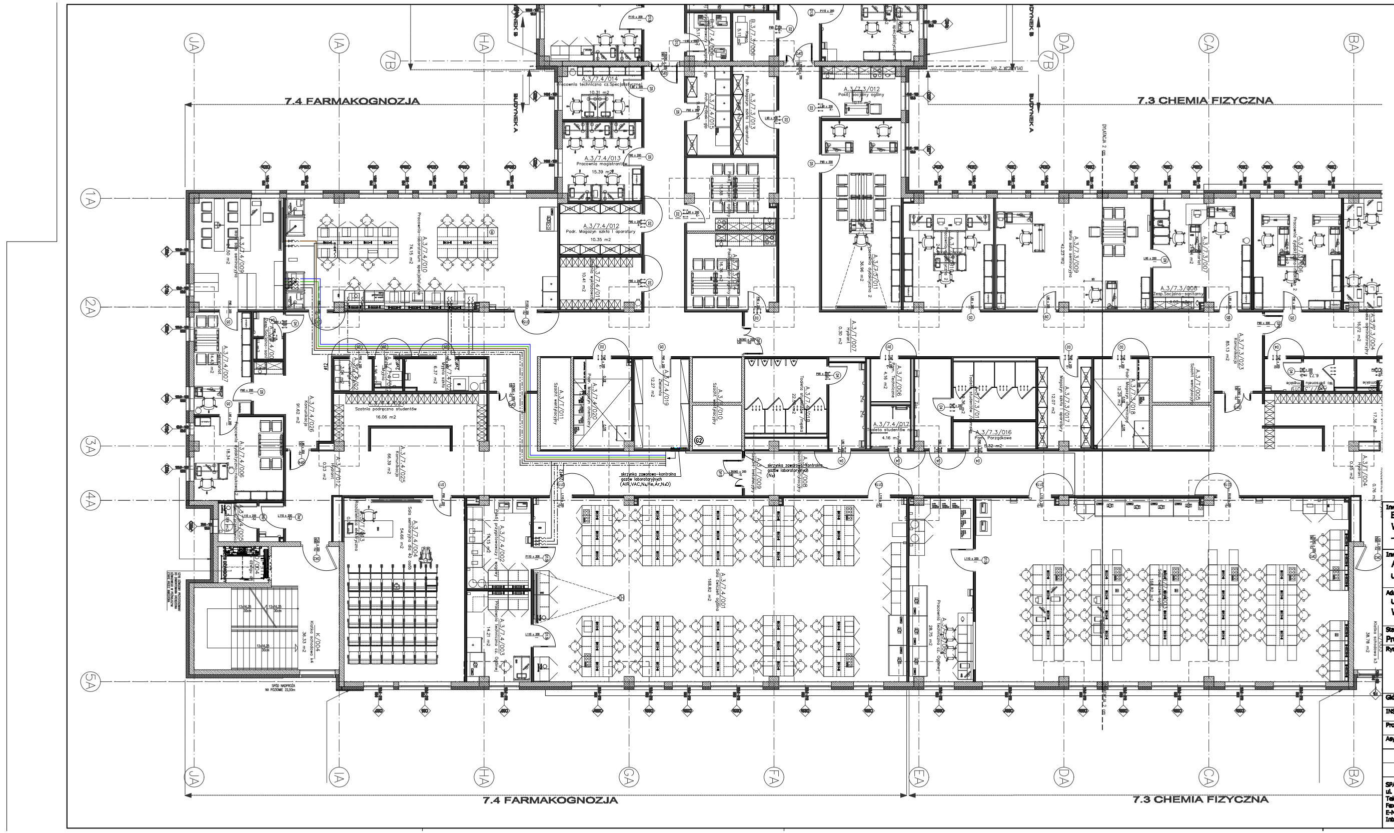

LEGENDA:

— - — - —	INSTALACJA SPRĘŻONEGO POWIETRZA
— · · — · · —	INSTALACJA PRÓŻNI
🟥	INSTALACJA ACETYLENU
🟩	INSTALACJA ARGONU
⬛	INSTALACJA AZOTU
▬	INSTALACJA DWUTLENKU WĘGLA
🟫	INSTALACJA HELU
🟦	INSTALACJA PODTLENKU AZOTU
▬	INSTALACJA TLENU
Ⓐ1	PIONY ACETYLENU
Ⓖ1	PIONY GAZÓW TECHNICZNYCH

Inwestycja
Budowa i wyposażenie Zintegrowanego Centrum Edukacji i Innowacji
Wydziału Farmaceutycznego Akademii Medycznej we Wrocławiu
- budynki A, B, C, D i Trafostacja

Inwestor
Akademia Medyczna im. Piastów Śląskich
ul. Pasteura1, 50-367 Wrocław

Adres budowy
ul. Borowska
Wrocław

Branża
Instalacje sanitarne

Rys. Nr.
PW-SANIT-1301-A

Stadium
Projekt Powykonawczy

Data
2011-08

Rysunek
INSTALACJA GAZÓW TECHNICZNYCH
RZUT III PIĘTRA - BUDYNEK A

Skala
1:100

Arkusz/m.kw.
-

Główny projektant
mgr inż. arch. Grzegorz Sadowski 78/86/Pw

INSTALACJE SANITARNE

Projektant
mgr inż. Wojciech Fulbiszewski 243/02/DUW

Asystent
mgr inż. Marcin Koszyk

SPA Sadowski, Sadowska
ul. Podlaska 13, 60-623 Poznań
Telefon 04861/ 8484190
Fax. 04861/ 8484123
E-Mail: spa@spa-sadowski.pl
Internet: http://www.spa-sadowski.pl

ISTherm Sp. z o.o.
ul. Robotnicza 22, 53-608 Wrocław
NIP: 894-28-58-572 tel. 071 727 10 58

ZAKŁAD USŁUG PROJEKTOWYCH Wojciech Fulbiszewski
ul. Porzeczkowa 14, 55-070 Smolec
NIP: 886-135-82-10 tel. 601 87 61 41