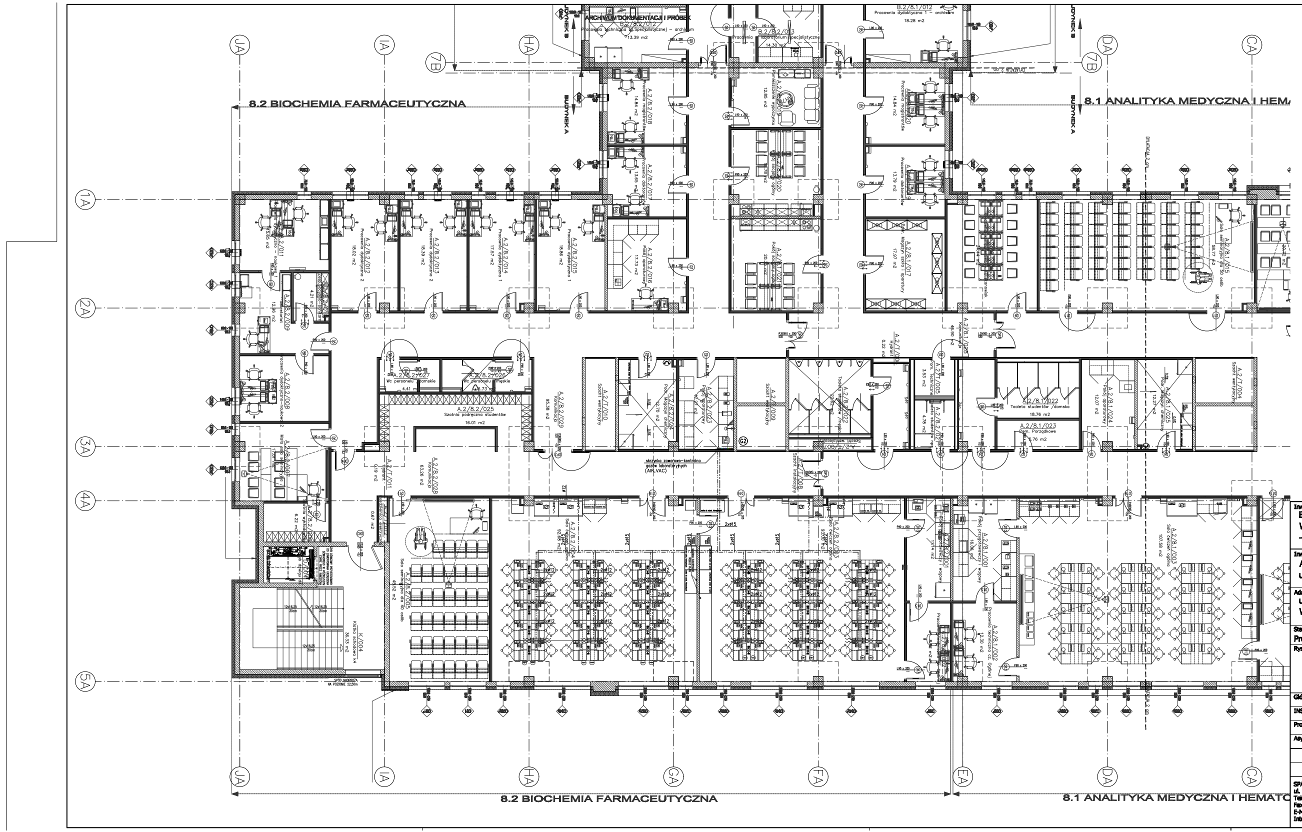

LEGENDA:

— · — · —	INSTALACJA SPRĘŻONEGO POWIETRZA
— · · — · · —	INSTALACJA PRÓŻNI
🟥	INSTALACJA ACETYLENU
🟩	INSTALACJA ARGONU
⬛	INSTALACJA AZOTU
▨	INSTALACJA DWUTLENKU WĘGLA
🟫	INSTALACJA HELU
🟦	INSTALACJA PODTLENKU AZOTU
🟦	INSTALACJA TLENU
A1	PIONY ACETYLENU
G1	PIONY GAZÓW TECHNICZNYCH

Inwestycja
Budowa i wyposażenie Zintegrowanego Centrum Edukacji i Innowacji
Wydziału Farmaceutycznego Akademii Medycznej we Wrocławiu
- budynki A, B, C, D i Trafostacja

Inwestor
Akademia Medyczna im. Piastów Śląskich
ul. Pasteura1, 50-367 Wrocław

Adres budowy ul. Borowska Wrocław	Branża Instalacje sanitarne Rys. Nr. PW-SANIT-1201-A
Stadium Projekt Powykonawczy	Data 2010-06
Rysunek INSTALACJA GAZÓW TECHNICZNYCH RZUT II PIĘTRA - BUDYNEK A	Skala 1:100 Arkusz/m.kw. -

Główny projektant mgr inż. arch. Grzegorz Sadowski	78/86/Pw
INSTALACJE SANITARNE	
Projektant mgr inż. Wojciech Fulbiszewski	243/02/DUW
Asystent mgr inż. Marcin Koszyk	
SPA Sadowski, Sadowska ul. Podlaska 13, 60-623 Poznań Telefon 04861/ 8484190 Fax. 04861/ 8484123 E-Mail: spa@spa-sadowski.pl Internet: http://www.spa-sadowski.pl	ISTherm Sp. z o.o. ul. Robotnicza 22, 53-608 Wrocław NIP: 894-28-58-572 tel. 071 727 10 58 ZAKŁAD USŁUG PROJEKTOWYCH Wojciech Fulbiszewski ul. Porzeczkowa 14, 55-070 Smolec NIP: 886-135-82-10 tel. 601 87 61 41