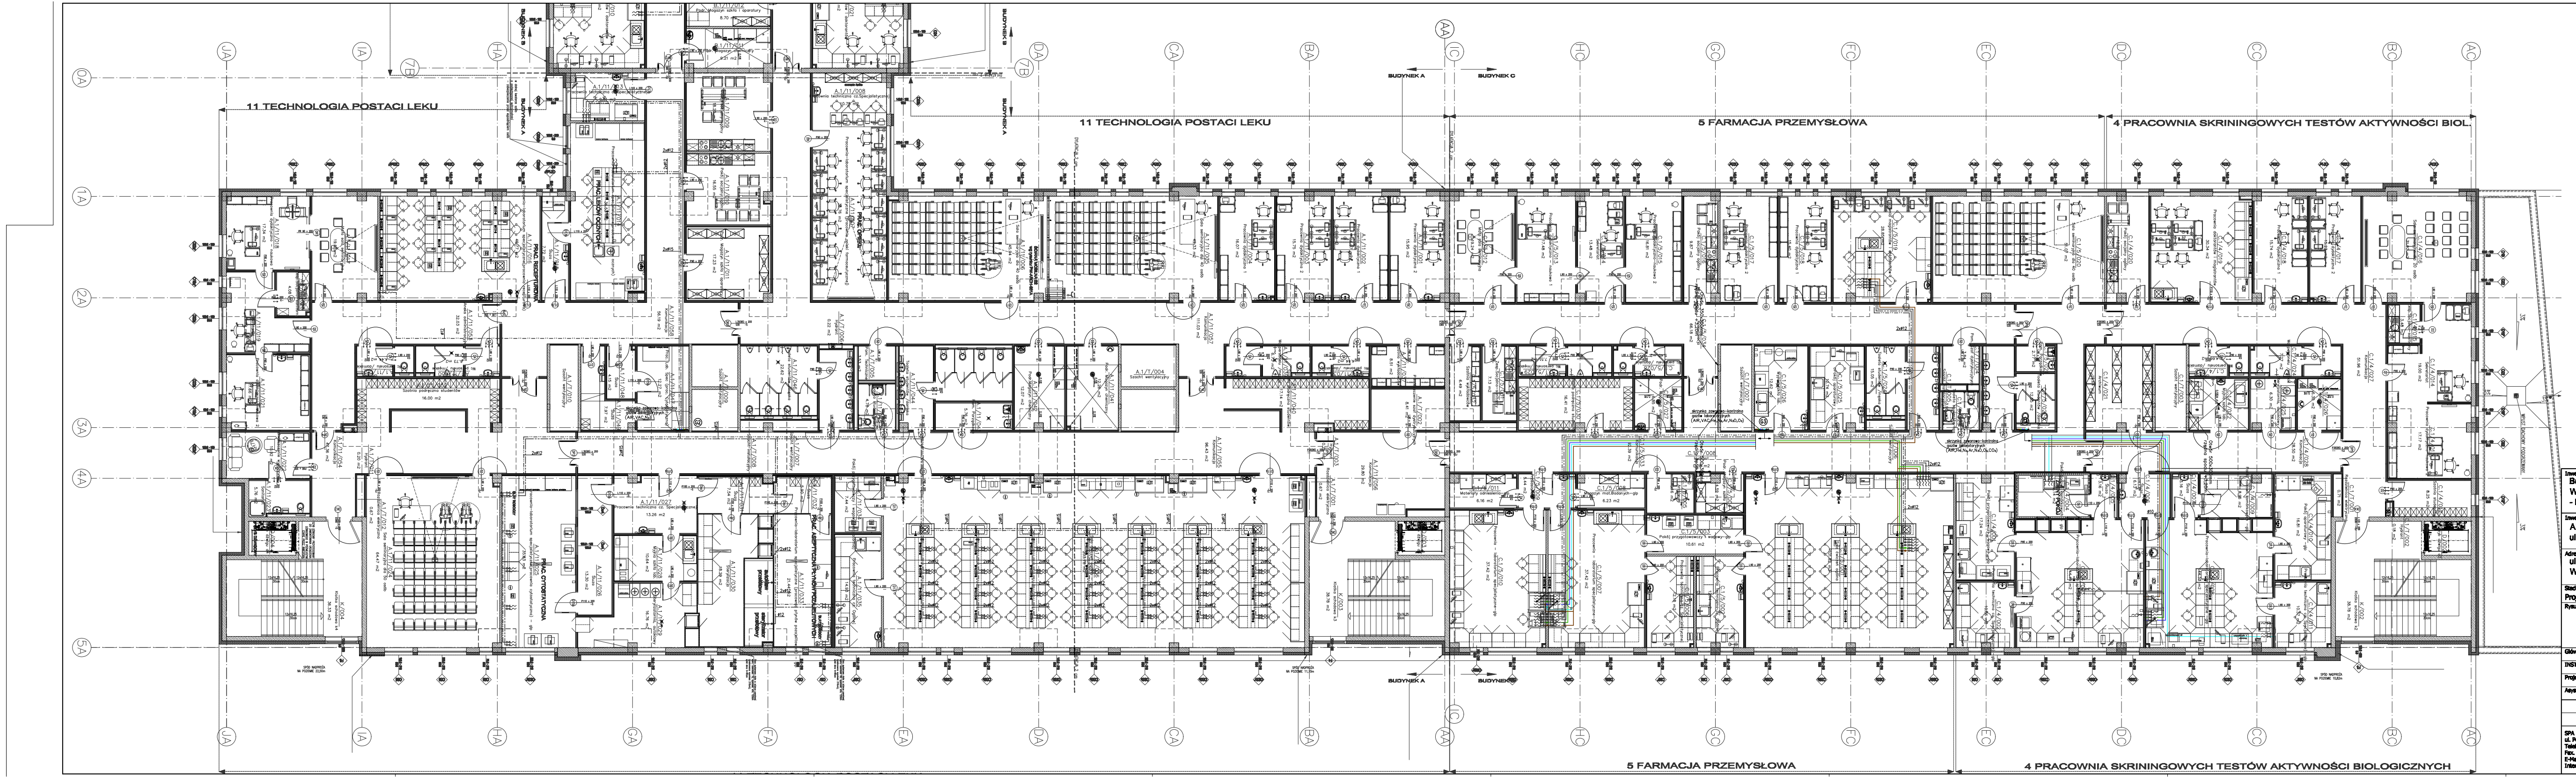
11 TECHNOLOGIA POSTACI LEKU
11 TECHNOLOGIA POSTACI LEKU
5 FARMACJA PRZEMYSŁOWA
4 PRACOWNIA SKRININGOWYCH TESTÓW AKTYWNOŚCI BIOL
5 FARMACJA PRZEMYSŁOWA
4 PRACOWNIA SKRININGOWYCH TESTÓW AKTYWNOŚCI BIOLOGICZNYCH
BUDYNEK A
BUDYNEK C
BUDYNEK B
JA
IA
HA
GA
FA
EA
DA
CA
BA
AA
AC
HC
GC
FC
EC
DC
CC
BC
1A
2A
3A
4A
5A
7B
WPUST DACHOWY PODGRZEWANY
3%

LEGENDA:

— - — - —	INSTALACJA SPRĘŻONEGO POWIETRZA
— · · — · · —	INSTALACJA PRÓŻNI
🟥	INSTALACJA ACETYLENU
🟩	INSTALACJA ARGONU
⬛	INSTALACJA AZOTU
▨	INSTALACJA DWUTLENKU WĘGLA
🟫	INSTALACJA HELU
🟦	INSTALACJA PODTLENKU AZOTU
▭	INSTALACJA TLENU
(A1)	PIONY ACETYLENU
(G1)	PIONY GAZÓW TECHNICZNYCH

Inwestycja
Budowa i wyposażenie Zintegrowanego Centrum Edukacji i Innowacji
Wydziału Farmaceutycznego Akademii Medycznej we Wrocławiu
- budynki A, B, C, D i Trafostacja

Inwestor
Akademia Medyczna im. Piastów Śląskich
ul. Pasteura1, 50-367 Wrocław

Adres budowy ul. Borowska Wrocław	Branża Instalacje sanitarne Rys. Nr. PW-SANIT-1101-AC
Stadium Projekt Powykonawczy	Data 2011-08
Rysunek INSTALACJA GAZÓW TECHNICZNYCH RZUT I PIĘTRA - BUDYNEK A,C	Skala 1:100 Arkusz/m.kw. -
Główny projektant mgr inż. arch. Grzegorz Sadowski	78/86/Pw
INSTALACJE SANITARNE	
Projektant mgr inż. Wojciech Fulbiszewski	243/02/DUW
Asystent mgr inż. Marcin Koszyk	
SPA Sadowski, Sadowska ul. Podlaska 13, 60-623 Poznań Telefon 04861/ 8484190 Fax. 04861/ 8484123 E-Mail: spa@spa-sadowski.pl Internet: http://www.spa-sadowski.pl	ISTherm Sp. z o.o. ul. Robotnicza 22, 53-608 Wrocław NIP: 894-28-58-572 tel. 071 727 10 58 ZAKŁAD USŁUG PROJEKTOWYCH Wojciech Fulbiszewski ul. Porzeczkowa 14, 55-070 Smolec NIP: 886-135-82-10 tel. 601 87 61 41