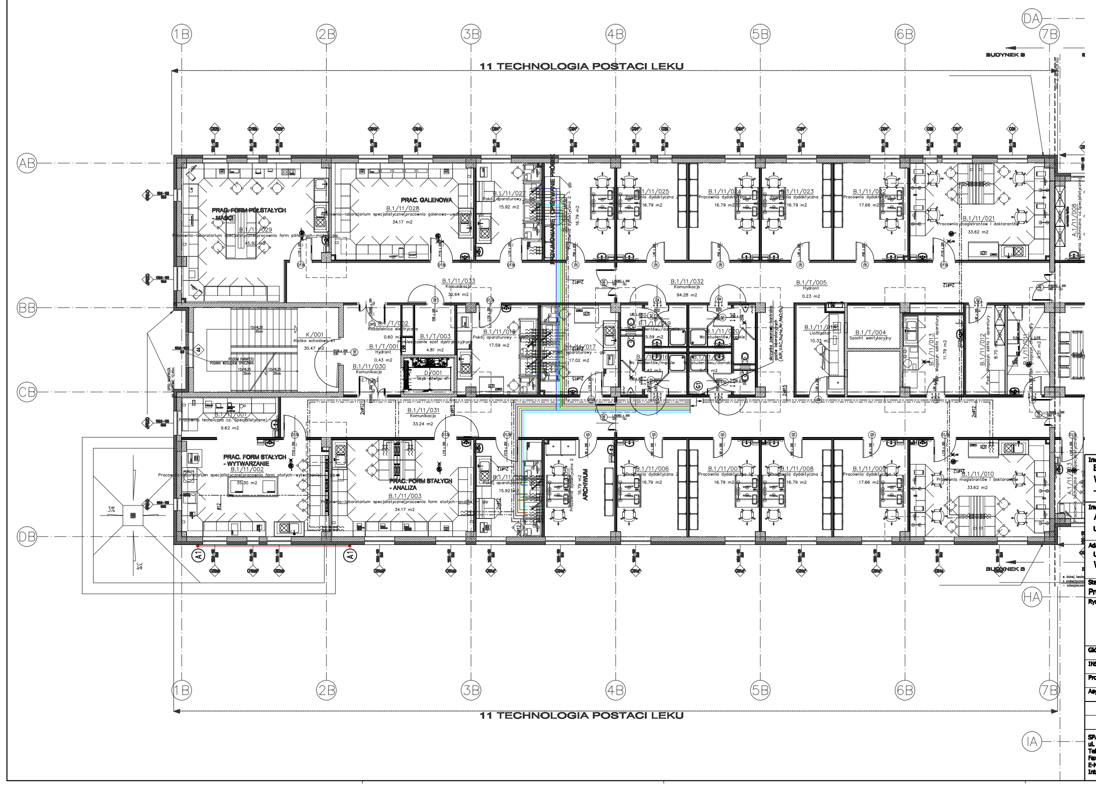
11 TECHNOLOGIA POSTACI LEKU
1B
2B
3B
4B
5B
6B
7B
AB
BB
CB
DB
DA
HA
IA
BUDYNEK B
PRAC. FORM PÓŁSTAŁYCH - MAŚCI
B.1/11/029
Pracownia-laboratorium specjalistyczne(pracownia form półstałych-maści) - glp
45.92 m2
PRAC. GALENOWA
B.1/11/028
34.17 m2
B.1/11/027
Pokój aparaturowy - glp
15.92 m2
PRZYJMOWANIE I OPISYWANIE PRÓBEK
B.1/11/025
Pracownia dydaktyczna 2
16.79 m2
B.1/11/024
Pracownia dydaktyczna 1
B.1/11/023
B.1/11/022
17.66 m2
B.1/11/021
Pracownia magistrantów i doktorantów
33.62 m2
A.1/11/008
Pracownia techniczna cz.Specjalistycznej
B.1/11/033
Komunikacja
32.64 m2
B.1/11/032
Komunikacja
94.28 m2
K/001
Klatka schodowa k1
30.47 m2
B.1/T/002
Rozdzielnica elektryczna
0.60 m2
B.1/T/003
Pomieszczenie szaf dystrybucyjnych
4.81 m2
B.1/T/001
Hydrant
0.43 m2
B.1/11/030
Komunikacja
D/001
Szyb dźwigu d1
B.1/11/018
Pokój aparaturowy - glp
17.59 m2
B.1/11/017
Pokój aparaturowy - glp
17.02 m2
B.1/11/019
B.1/11/016
Wc studentów/męskie
B.1/11/020
B.1/11/015
Wc studentów/damskie
skrzynka zaworowo-kontrolna gazów laboratoryjnych (AIR,VAC,N2,He,Ar,N2O,O2)
G1
B.1/T/005
Hydrant
0.23 m2
B.1/11/014
Liofilizator
10.33 m2
B.1/T/004
Szacht wentylacyjny
B.1/11/013
Podr. Magazyn szkła i aparatury
11.79 m2
B.1/11/012
Podr. Magazyn szkła i aparatury
8.70 m2
B.1/11/011
Podr. Magazyn chemiczny
9.21 m2
B.1/11/031
Komunikacja
33.24 m2
B.1/11/001
Pracownia techniczna cz. Specjalistycznej
9.62 m2
PRAC. FORM STAŁYCH - WYTWARZANIE
B.1/11/002
Pracownia-laboratorium specjalistyczne(pracownia form stałych-wytwarzanie) - glp
35.30 m2
PRAC. FORM STAŁYCH - ANALIZA
B.1/11/003
Pracownia-laboratorium specjalistyczne(pracownia form stałych-analiza) - glp
34.17 m2
ARCHIWUM
B.1/11/006
B.1/11/007
B.1/11/008
B.1/11/009
B.1/11/010
Pracownia magistrantów i doktorantów
A.1/11/013
A1

LEGENDA:

— · · — · · —	INSTALACJA SPRĘŻONEGO POWIETRZA
— · — · —	INSTALACJA PRÓŻNI
🟥	INSTALACJA ACETYLENU
🟩	INSTALACJA ARGONU
—	INSTALACJA AZOTU
—	INSTALACJA DWUTLENKU WĘGLA
—	INSTALACJA HELU
🟦	INSTALACJA PODTLENKU AZOTU
—	INSTALACJA TLENU
(A1)	PIONY ACETYLENU
(G1)	PIONY GAZÓW TECHNICZNYCH

Inwestycja
Budowa i wyposażenie Zintegrowanego Centrum Edukacji i Innowacji Wydziału Farmaceutycznego Akademii Medycznej we Wrocławiu - budynki A, B, C, D i Trafostacja

Inwestor
Akademia Medyczna im. Piastów Śląskich
ul. Pasteura1, 50-367 Wrocław

Adres budowy ul. Borowska Wrocław	Branża Instalacje sanitarne Rys. Nr. PW-SANIT-1101-B
Stadium Projekt Powykonawczy	Data 2011-08
Rysunek INSTALACJA GAZÓW TECHNICZNYCH RZUT I PIĘTRA - BUDYNEK B	Skala 1:100 Arkusz/m.kw. -
Główny projektant mgr inż. arch. Grzegorz Sadowski	78/86/Pw
INSTALACJE SANITARNE	
Projektant mgr inż. Wojciech Fulbiszewski	243/02/DUW
Asystent mgr inż. Marcin Koszyk	

SPA Sadowski, Sadowska
ul. Podlaska 13, 60-623 Poznań
Telefon 04861/ 8484190
Fax. 04861/ 8484123
E-Mail: spa@spa-sadowski.pl
Internet: http://www.spa-sadowski.pl

ISTherm Sp. z o.o.
ul. Robotnicza 22, 53-608 Wrocław
NIP: 894-28-58-572 tel. 071 727 10 58

ZAKŁAD USŁUG PROJEKTOWYCH Wojciech Fulbiszewski
ul. Porzeczkowa 14, 55-070 Smolec
NIP: 886-135-82-10 tel. 601 87 61 41