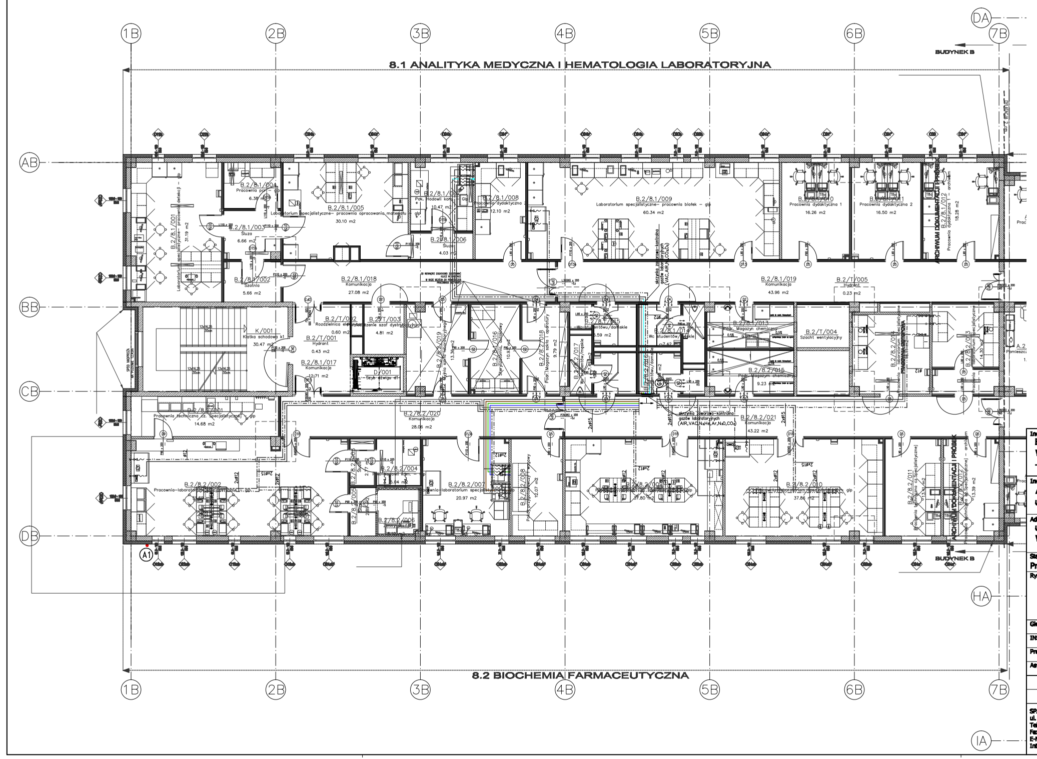
8.1 ANALITYKA MEDYCZNA I HEMATOLOGIA LABORATORYJNA
8.2 BIOCHEMIA FARMACEUTYCZNA
1B
2B
3B
4B
5B
6B
7B
AB
BB
CB
DB
DA
HA
IA
BUDYNEK B
A1

LEGENDA:

- — · — · — INSTALACJA SPRĘŻONEGO POWIETRZA
- — · · — · · INSTALACJA PRÓŻNI
- 🟥 INSTALACJA ACETYLENU
- 🟩 INSTALACJA ARGONU
- — INSTALACJA AZOTU
- — INSTALACJA DWUTLENKU WĘGLA
- — INSTALACJA HELU
- 🟦 INSTALACJA PODTLENKU AZOTU
- — INSTALACJA TLENU
- Ⓐ1 PIONY ACETYLENU
- Ⓖ1 PIONY GAZÓW TECHNICZNYCH

Inwestycja
Budowa i wyposażenie Zintegrowanego Centrum Edukacji i Innowacji
Wydziału Farmaceutycznego Akademii Medycznej we Wrocławiu
- budynki A, B, C, D i Trafostacja

Inwestor
Akademia Medyczna im. Piastów Śląskich
ul. Pasteura1, 50-367 Wrocław

Adres budowy
ul. Borowska
Wrocław

Branża
Instalacje sanitarne

Rys. Nr.
PW-SANIT-1201-B

Stadium
Projekt Powykonawczy

Data
2010-06

Rysunek
INSTALACJA GAZÓW TECHNICZNYCH
RZUT II PIĘTRA - BUDYNEK B

Skala
1:100

Arkusz/m.kw.
-

Główny projektant mgr inż. arch. Grzegorz Sadowski	78/86/Pw
INSTALACJE SANITARNE	
Projektant mgr inż. Wojciech Fulbiszewski	243/02/DUW
Asystent mgr inż. Marcin Koszyk	

SPA Sadowski, Sadowska
ul. Podlaska 13, 60-623 Poznań
Telefon 04861/ 8484190
Fax. 04861/ 8484123
E-Mail: spa@spa-sadowski.pl
Internet: http://www.spa-sadowski.pl

ISTherm Sp. z o.o.
ul. Robotnicza 22, 53-608 Wrocław
NIP: 894-28-58-572 tel. 071 727 10 58

ZAKŁAD USŁUG PROJEKTOWYCH Wojciech Fulbiszewski
ul. Porzeczkowa 14, 55-070 Smolec
NIP: 886-135-82-10 tel. 601 87 61 41