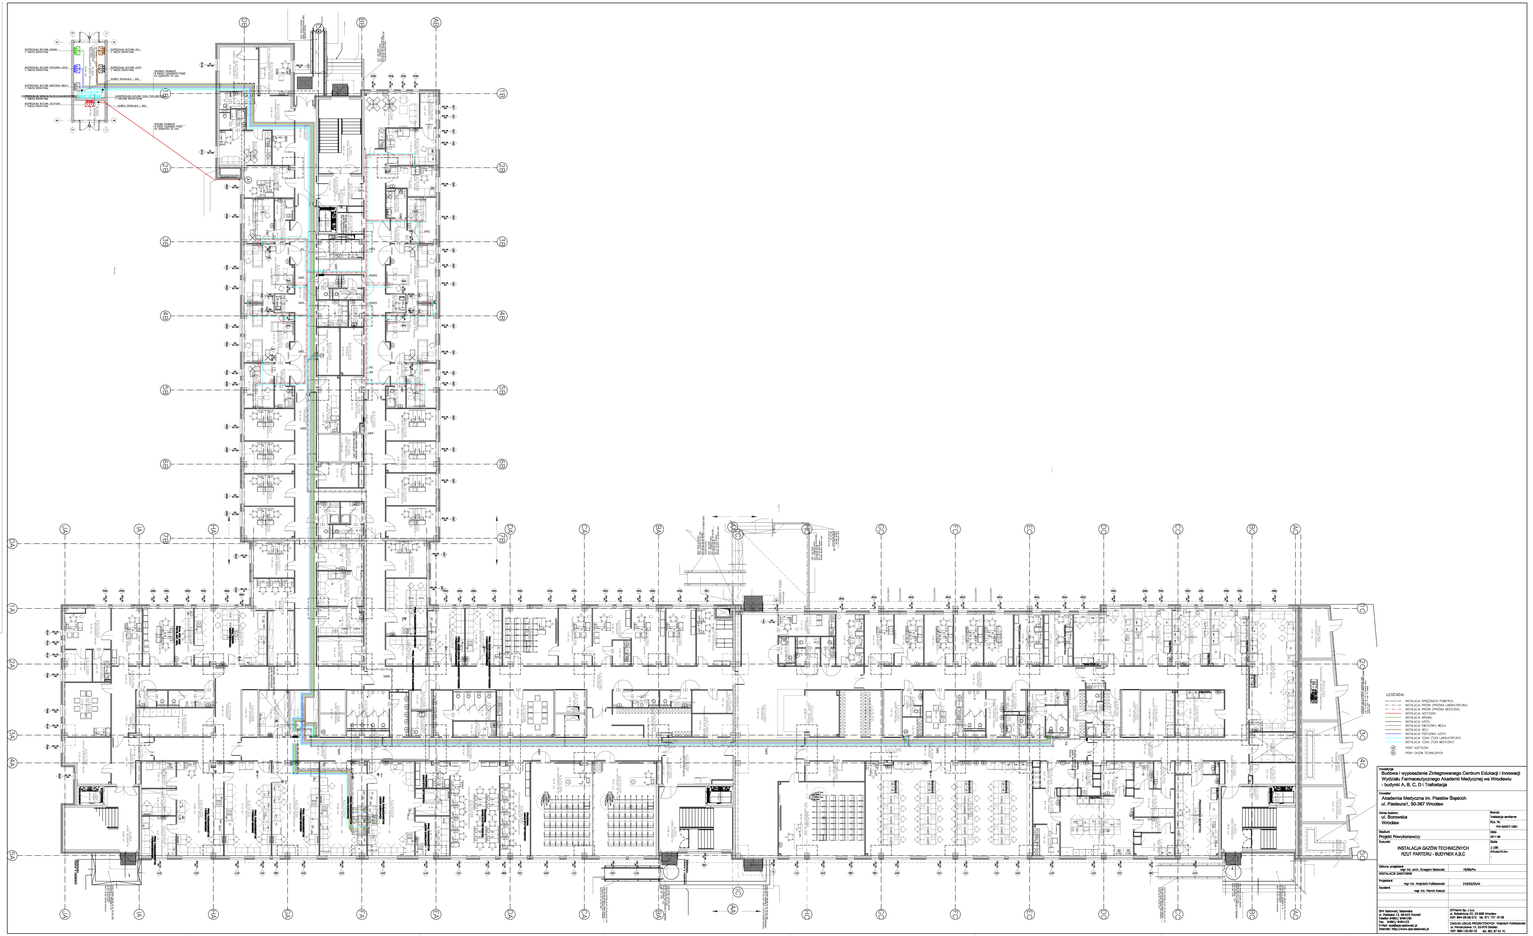

Inwestycja:
Budowa i wyposażenie Zintegrowanego Centrum Edukacji i Innowacji Wydziału Farmaceutycznego Akademii Medycznej we Wrocławiu - budynki A, B, C, D i Stołówka/pub

Lokalizacja:
Akademia Medyczna im. Piastów Śląskich
ul. Pasteura1, 50-367 Wrocław

Nazwa budynku:
ul. Borowska
Wrocław

Branża:
Instalacje sanitarne
Rys. Nr:

Nr projektu:
Projekt Powykonawczy

Data:
Kwiecień

Skala:
1:100
A1/A3/A2/A4

INSTALACJA GAZÓW TECHNICZNYCH
RZUT PARTERU - BUDYNEK A,B,C

Główny projektant: mgr inż. inż. Grzegorz Sobiesiak 7978/Pz

Sprawdził: mgr inż. Wojciech Fułdowski 242/DOŚ/04

Rysował: mgr inż. Patrick Kasuch

Biuro Projektowe:
BPA Sobiesiak, Sobiesiak
ul. Bukowska 17, 50-410 Wrocław
tel. 71 / 348 20 22, 348 20 23
fax. 348 20 24
e-mail: biuro@bpa-sobiesiak.pl
Internet: http://www.bpa-sobiesiak.pl

Wykonawca:
ATAMAN Sp. z o.o.
ul. Strzegomska 123, 53-659 Wrocław
tel/f: 071 33 33 777, 33 43 727, 33 46

Główny projektant: mgr inż. Wojciech Fułdowski
tel/f: 071 33 33 777, 33 43 727, 33 46
tel. 660 130 551
e-mail: wojciech.fuldowski@ataman.pl