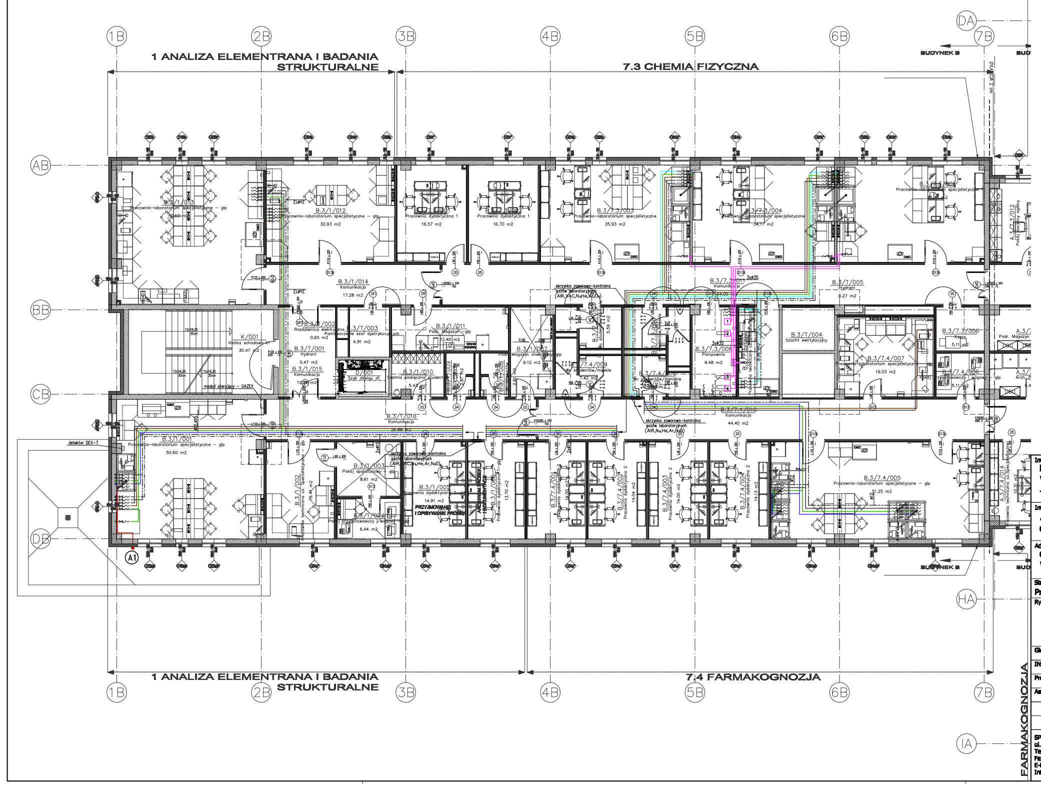

LEGENDA:

— - - — - - —	INSTALACJA SPRĘŻONEGO POWIETRZA
— · · — · · —	INSTALACJA PRÓŻNI
🟥	INSTALACJA ACETYLENU
🟩	INSTALACJA ARGONU
▬	INSTALACJA AZOTU
▬	INSTALACJA DWUTLENKU WĘGLA
🟫	INSTALACJA HELU
🟦	INSTALACJA PODTLENKU AZOTU
▬	INSTALACJA TLENU
🟪	INSTALACJA WYSOKIEJ PRÓŻNI
Ⓐ1	PIONY ACETYLENU
Ⓖ1	PIONY GAZÓW TECHNICZNYCH

Inwestycja Budowa i wyposażenie Zintegrowanego Centrum Edukacji i Innowacji Wydziału Farmaceutycznego Akademii Medycznej we Wrocławiu - budynki A, B, C, D i Trafostacja	
Inwestor Akademia Medyczna im. Piastów Śląskich ul. Pasteura1, 50-367 Wrocław	
Adres budowy ul. Borowska Wrocław	**Branża** Instalacje sanitarne
	Rys. Nr. PW-SANIT-1301-B
Stadium Projekt Powykonawczy	**Data** 2011-08
Rysunek INSTALACJA GAZÓW TECHNICZNYCH RZUT III PIĘTRA - BUDYNEK B	**Skala** 1:100
	Arkusz/m.kw. -
Główny projektant mgr inż. arch. Grzegorz Sadowski	78/86/Pw
INSTALACJE SANITARNE	
Projektant mgr inż. Wojciech Fulbiszewski	243/02/DUW
Asystent mgr inż. Marcin Koszyk	
SPA Sadowski, Sadowska ul. Podlaska 13, 60-623 Poznań Telefon 04861/ 8484190 Fax. 04861/ 8484123 E-Mail: spa@spa-sadowski.pl Internet: http://www.spa-sadowski.pl	ISTherm Sp. z o.o. ul. Robotnicza 22, 53-608 Wrocław NIP: 894-28-58-572 tel. 071 727 10 58 ZAKŁAD USŁUG PROJEKTOWYCH Wojciech Fulbiszewski ul. Porzeczkowa 14, 55-070 Smolec NIP: 886-135-82-10 tel. 601 87 61 41

FARMAKOGNOZJA