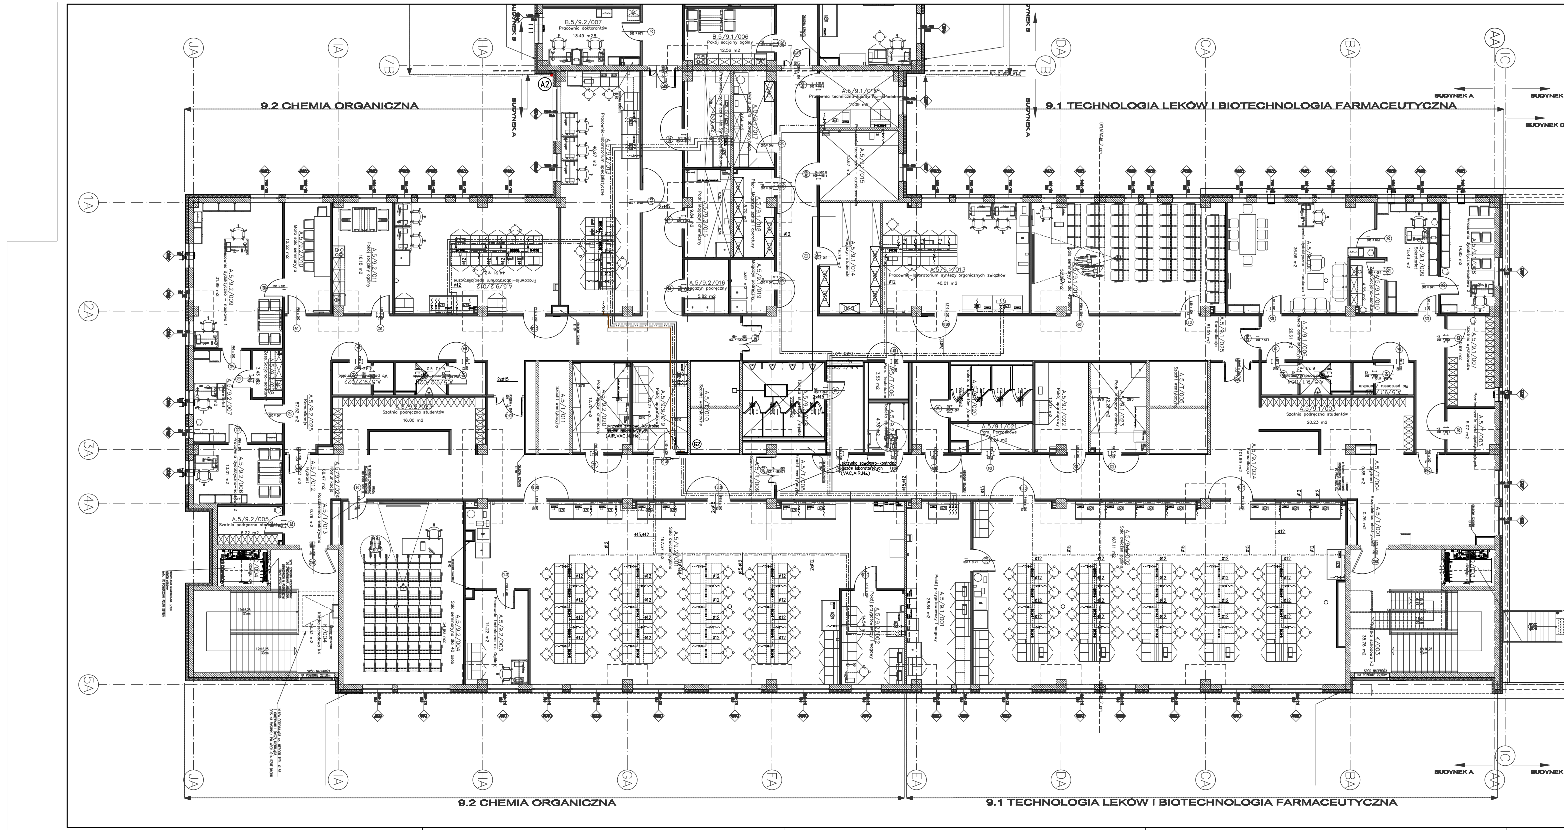
9.2 CHEMIA ORGANICZNA
9.1 TECHNOLOGIA LEKÓW I BIOTECHNOLOGIA FARMACEUTYCZNA
BUDYNEK A
BUDYNEK C
JA
IA
HA
7B
GA
FA
EA
DA
CA
BA
AA
IC
1A
2A
3A
4A
5A
A2

LEGENDA:

- INSTALACJA SPRĘŻONEGO POWIETRZA
- INSTALACJA PRÓŻNI
- INSTALACJA ACETYLENU
- INSTALACJA ARGONU
- INSTALACJA AZOTU
- INSTALACJA DWUTLENKU WĘGLA
- INSTALACJA HELU
- INSTALACJA PODTLENKU AZOTU
- INSTALACJA TLENU
- (A1) PIONY ACETYLENU
- (G1) PIONY GAZÓW TECHNICZNYCH

Inwestycja
Budowa i wyposażenie Zintegrowanego Centrum Edukacji i Innowacji
Wydziału Farmaceutycznego Akademii Medycznej we Wrocławiu
- budynki A, B, C, D i Trafostacja

Inwestor
Akademia Medyczna im. Piastów Śląskich
ul. Pasteura1, 50-367 Wrocław

Adres budowy
ul. Borowska
Wrocław

Branża
Instalacje sanitarne

Rys. Nr.
PW-SANIT-1501-A

Stadium
Projekt Powykonawczy

Data
2011-08

Rysunek
INSTALACJA GAZÓW TECHNICZNYCH
RZUT V PIĘTRA - BUDYNEK A

Skala
1:100

Arkusz/m.kw.
-

Główny projektant
mgr inż. arch. Grzegorz Sadowski
78/86/Pw

INSTALACJE SANITARNE

Projektant
mgr inż. Wojciech Fulbiszewski
243/02/DUW

Asystent
mgr inż. Marcin Koszyk

SPA Sadowski, Sadowska
ul. Podlaska 13, 60-623 Poznań
Telefon 04861/ 8484190
Fax. 04861/ 8484123
E-Mail: spa@spa-sadowski.pl
Internet: http://www.spa-sadowski.pl

ISTherm Sp. z o.o.
ul. Robotnicza 22, 53-608 Wrocław
NIP: 894-28-58-572 tel. 071 727 10 58

ZAKŁAD USŁUG PROJEKTOWYCH Wojciech Fulbiszewski
ul. Porzeczkowa 14, 55-070 Smolec
NIP: 886-135-82-10 tel. 601 87 61 41